


# Bestandsplanauszug

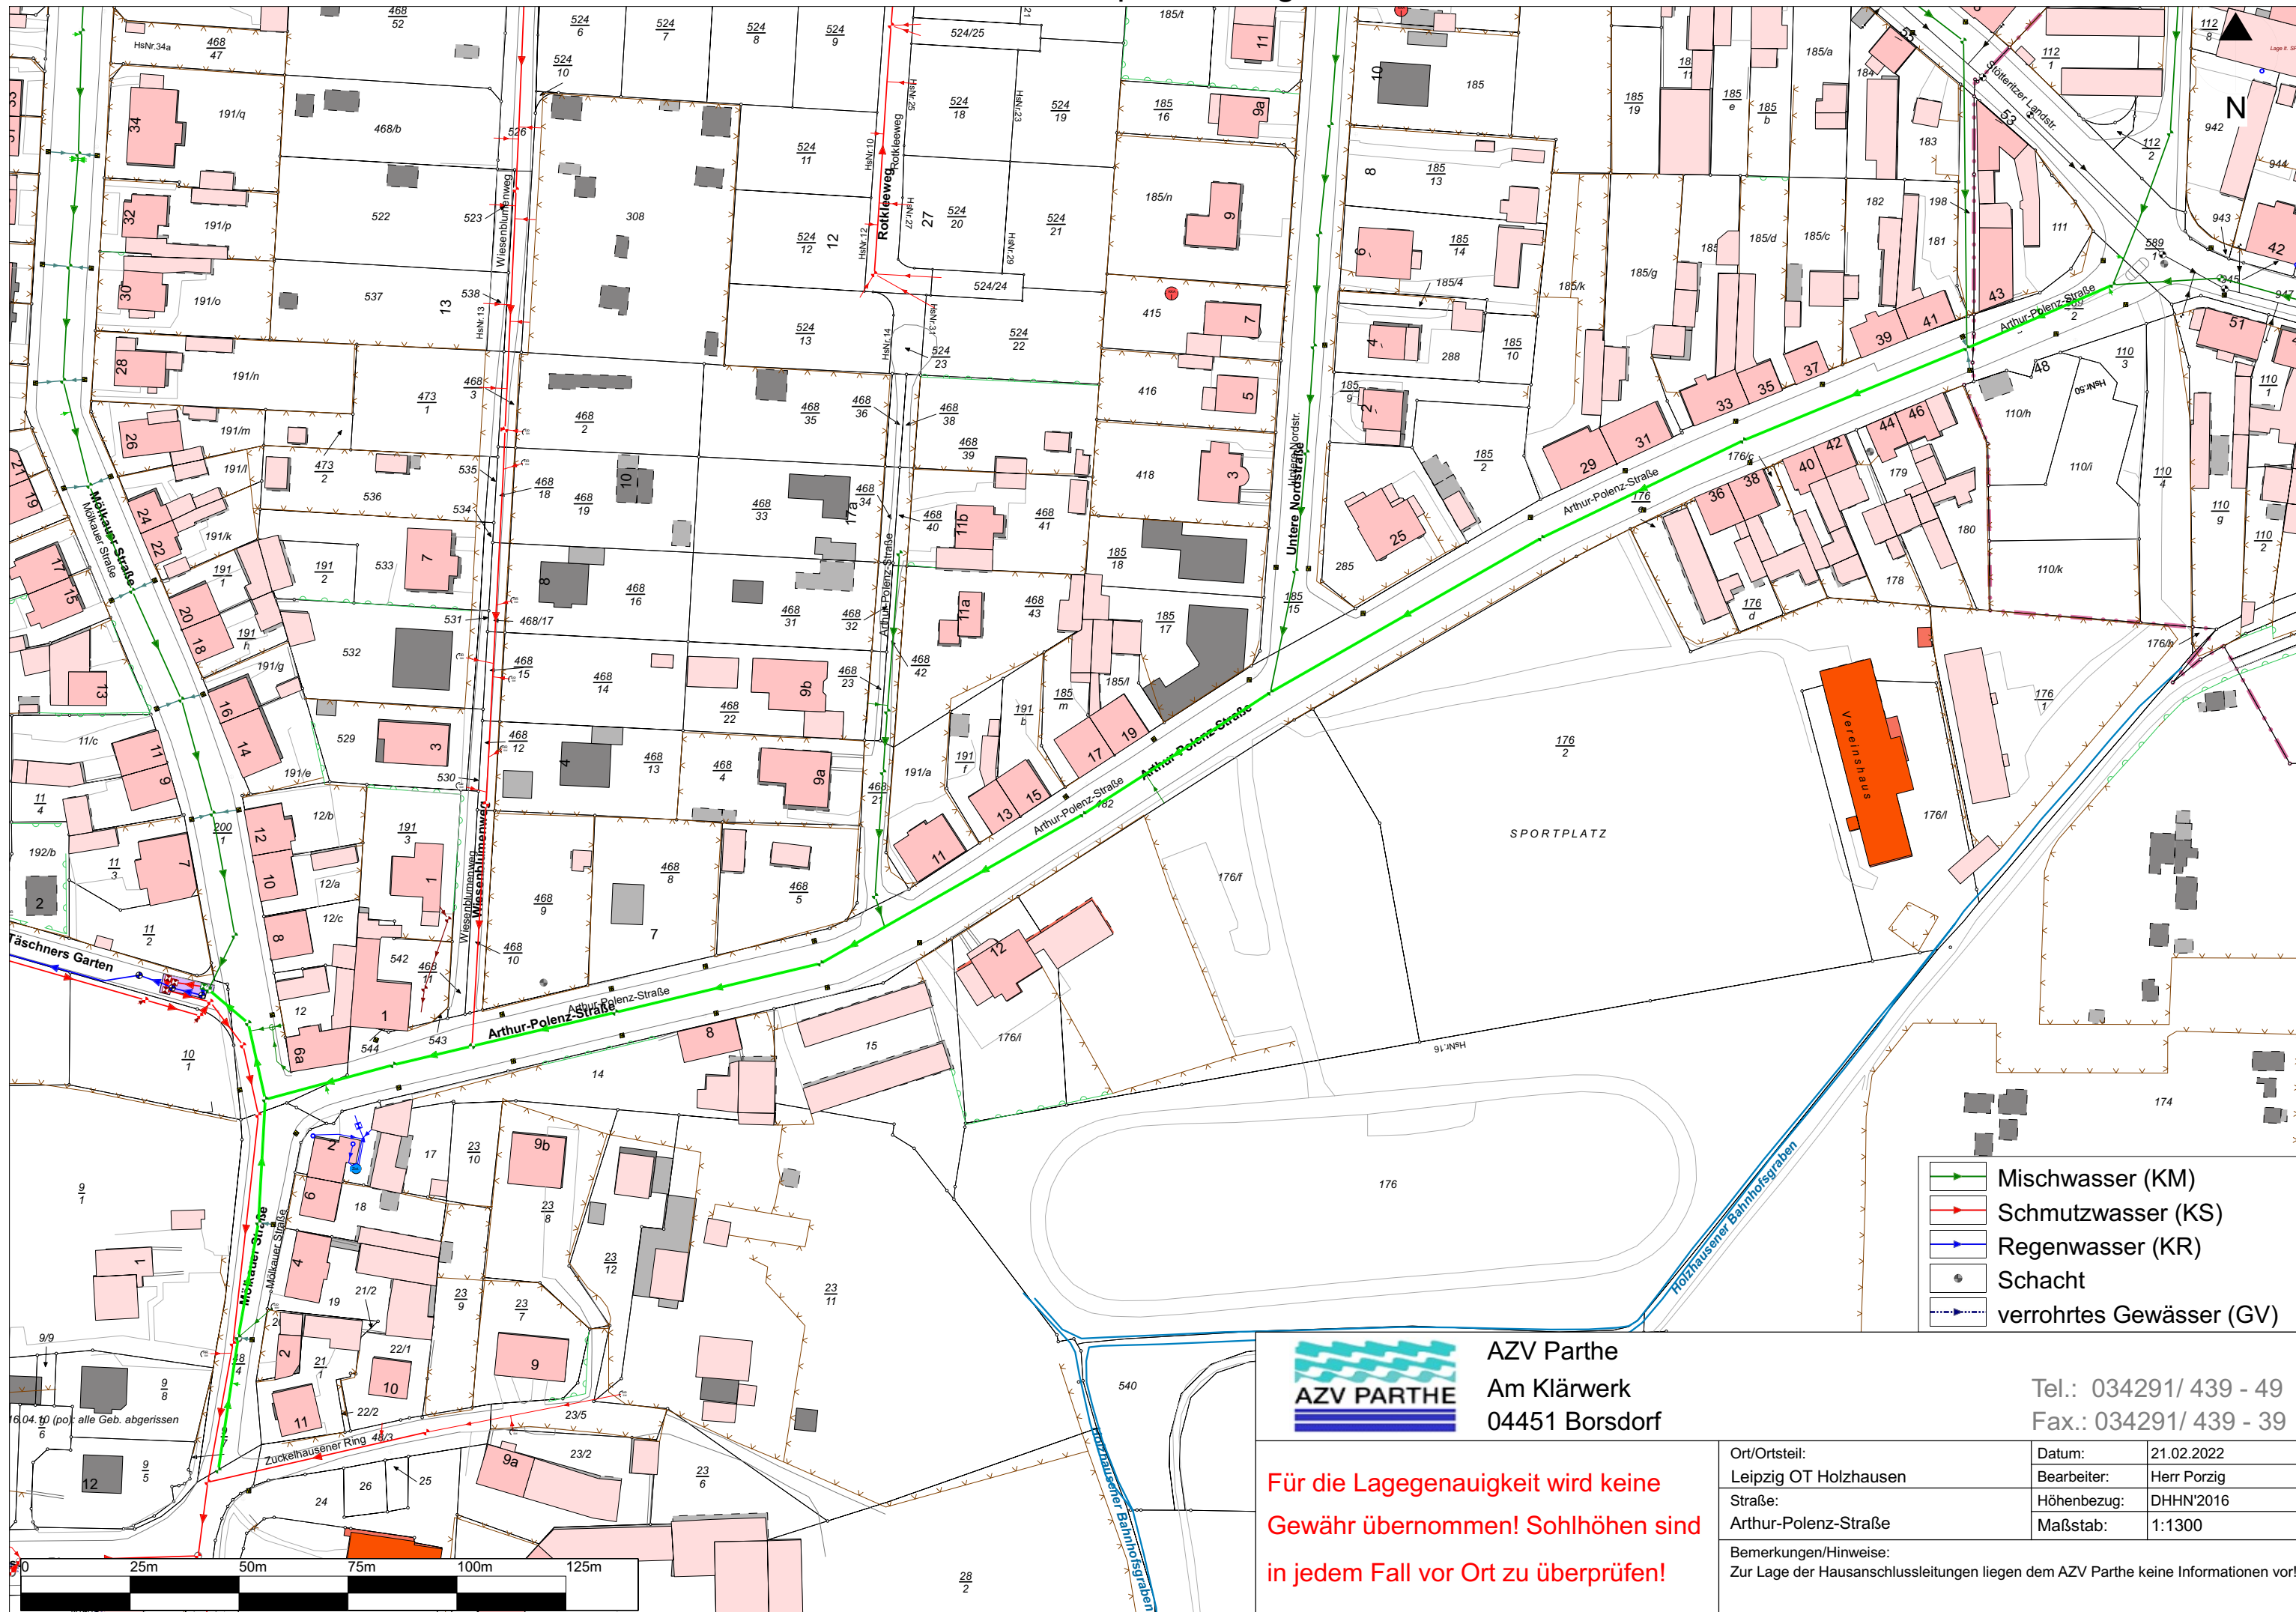

- ▶ Mischwasser (KM)
- ▶ Schmutzwasser (KS)
- ▶ Regenwasser (KR)
- Schacht
- - - verrohrtes Gewässer (GV)

**AZV Parthe**  
 Am Klärwerk  
 04451 Borsdorf

Tel.: 034291/ 439 - 49  
 Fax.: 034291/ 439 - 39

Ort/Ortsteil:	Datum:	21.02.2022
Leipzig OT Holzhausen	Bearbeiter:	Herr Porzig
Straße:	Höhenbezug:	DHHN'2016
Arthur-Polenz-Straße	Maßstab:	1:1300

**Für die Lagegenauigkeit wird keine Gewähr übernommen! Sohlhöhen sind in jedem Fall vor Ort zu überprüfen!**

Bemerkungen/Hinweise:  
 Zur Lage der Hausanschlüsse liegen dem AZV Parthe keine Informationen vor!